


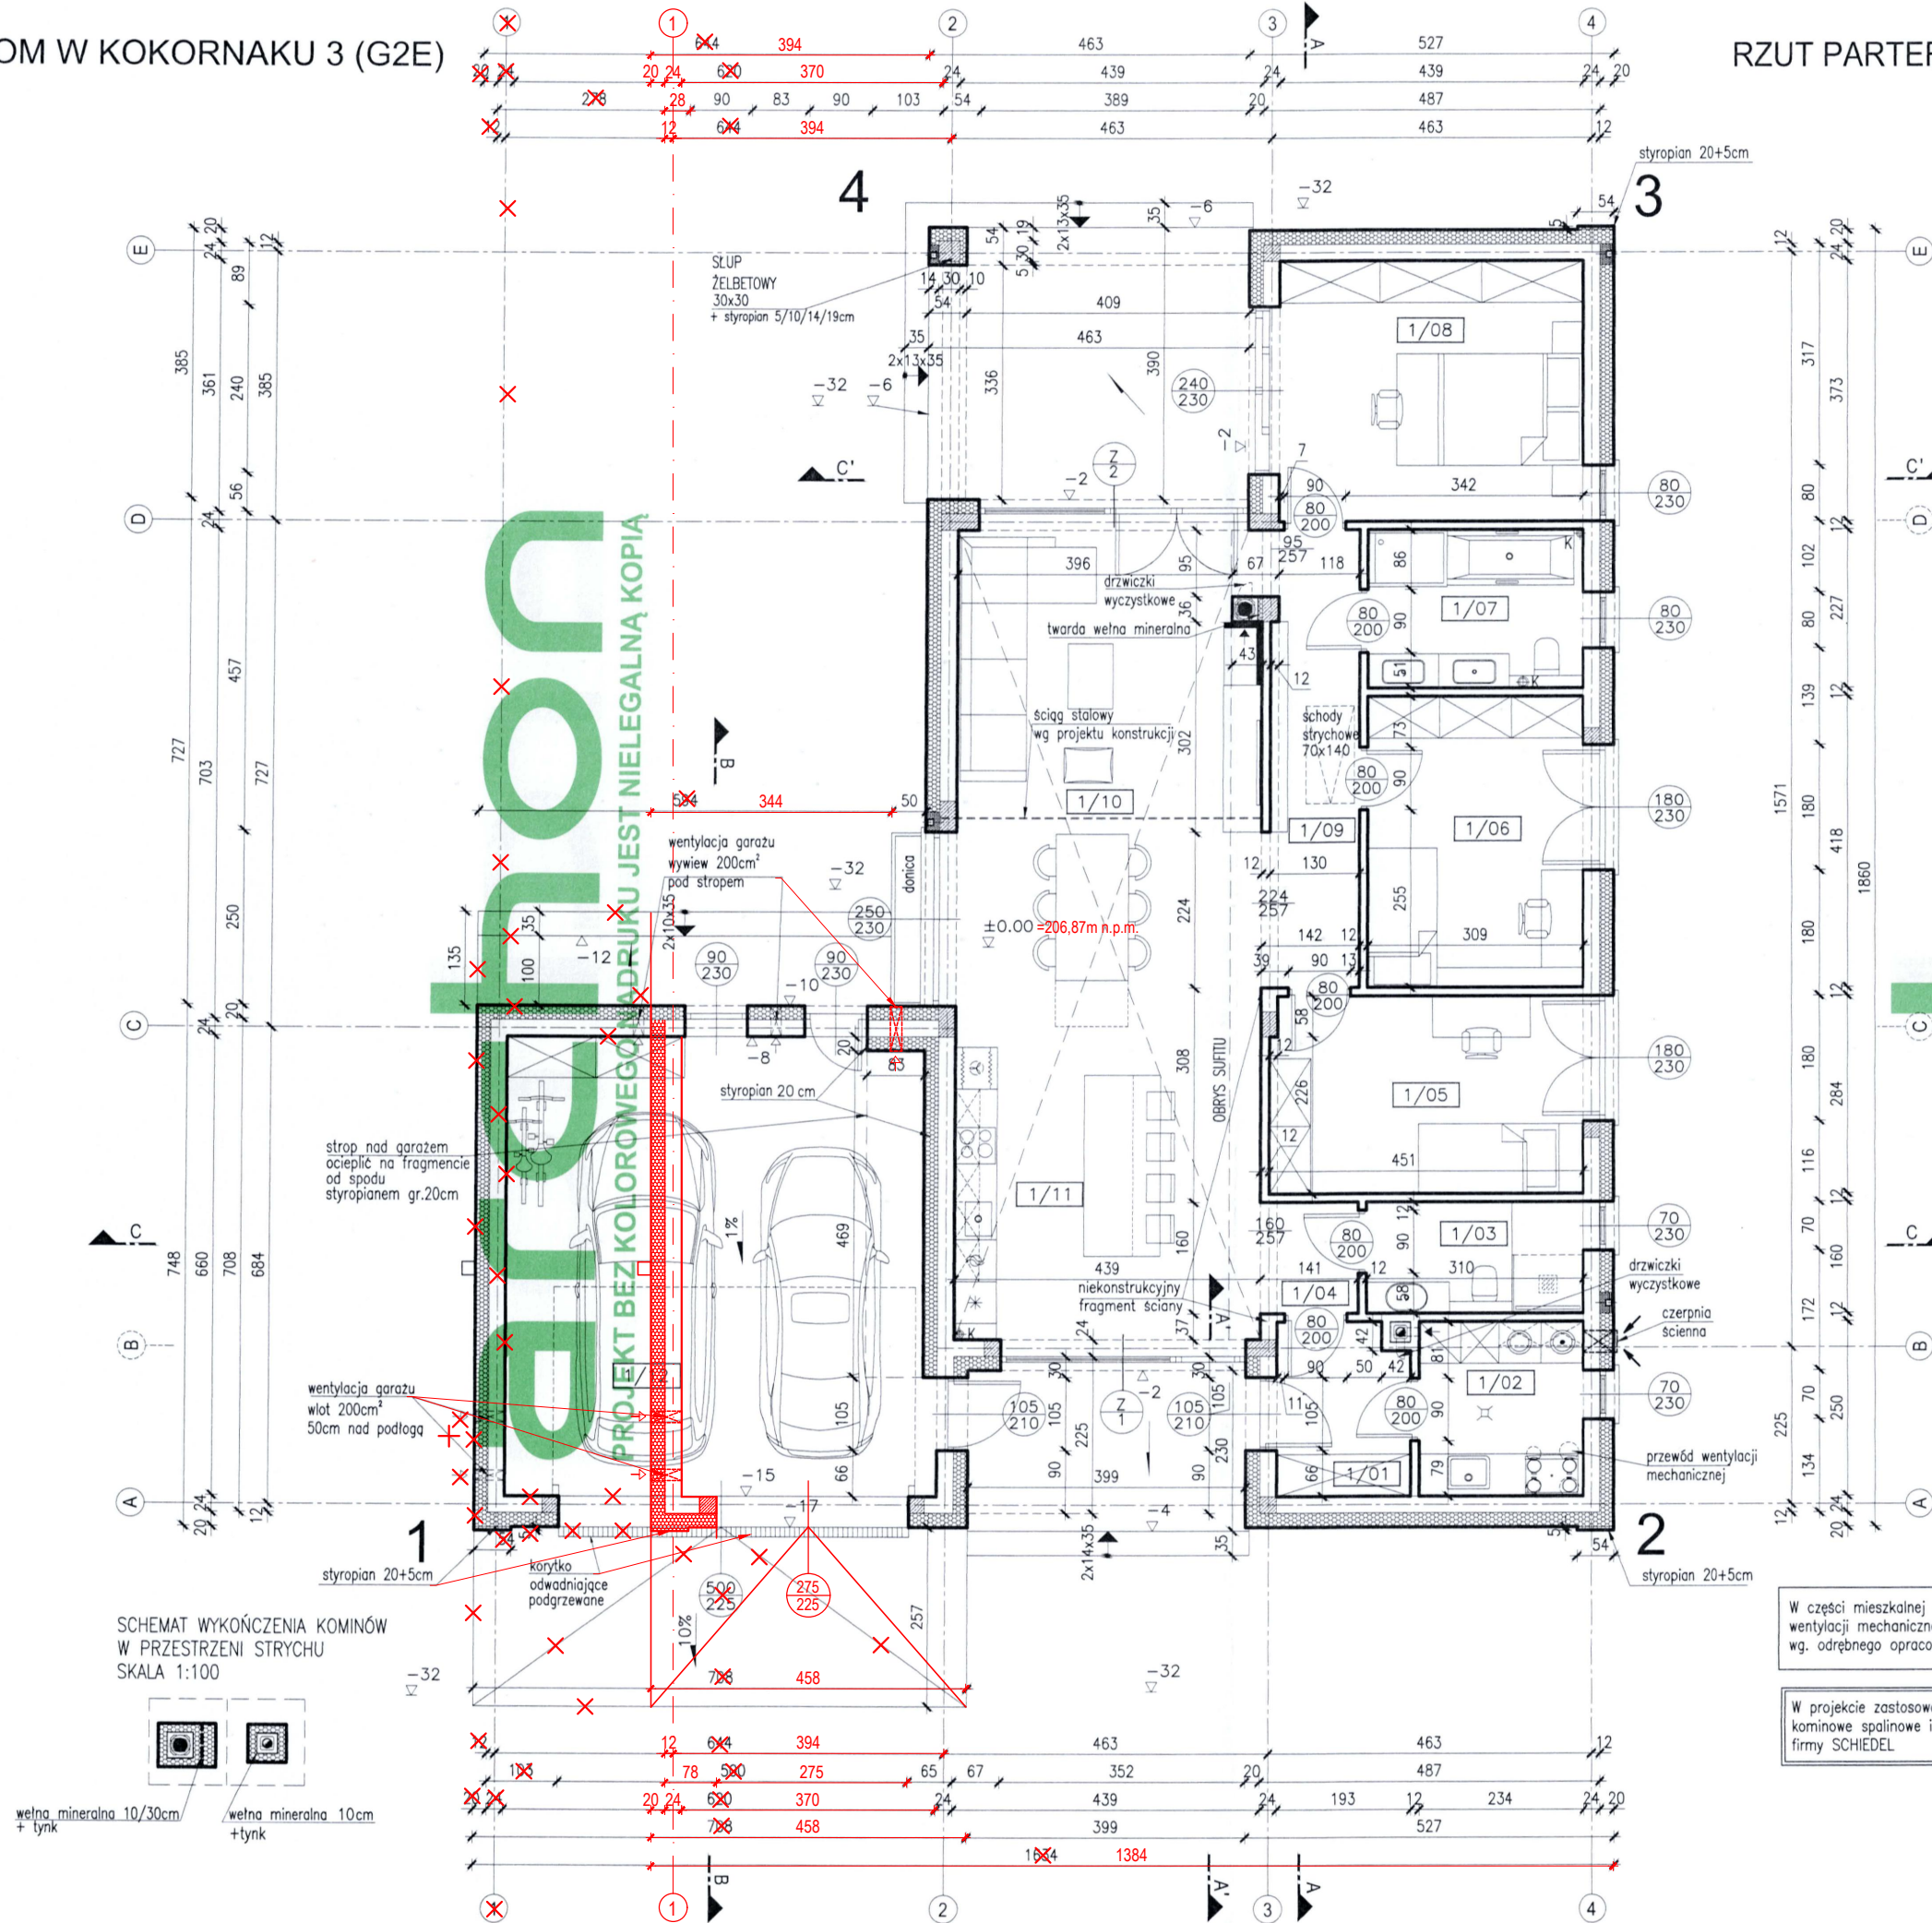

PARTER - zestawienie pomieszczeń			
nr	pomieszczenie	posadzka	pow. użytkowa
1/01	WIATROŁAP	terakota	4,47m²
1/02	POM. GOSP. (KOCIOL CO)	terakota	5,66m²
1/03	ŁAZIENKA	terakota	4,78m²
1/04	HOL	terakota	6,09m²
1/05	POKÓJ	terakota	12,45m²
1/06	POKÓJ	terakota	12,63m²
1/07	ŁAZIENKA	terakota	6,80m²
1/08	POKÓJ	terakota	16,05m²
1/09	KORYTARZ	terakota	8,07m²
1/10	SALON + JADALNIA	terakota	34,15m²
1/11	KUCHNIA	terakota	12,76m²
1/12	GARAŻ	posadzka betonowa	22,77m²
			146,68m²

WYMIARY STOLARKI:
ZEWNĘTRZNA -
- podano wymiary w świetle ościeży
(otwór w ścianie w stanie surowym)
WEWNĘTRZNA -
- podano wymiary w świetle ościeży
(światło futryny drzwiowej)
DRZWI ZEWNĘTRZNE -
- wymiary otworu w świetle ościeży
dostosować do wymagań wybranego
producenta drzwi

UWAGA:
Umieszczenie przebieg instalacyjnych odczytać
z odpowiednich rysunków branżowych.
Rysunek rozpatrywać łącznie
z rysunkami poszczególnych branż.

ROLETY ZEWNĘTRZNE ALUPROF
W przypadku decyzji o montażu rolet zewnętrznych
firmy ALUPROF należy odpowiednio zmodyfikować konstrukcję
nadproży okiennych i drzwiowych (patrz rys. A-11a);
montaż rolet na niestandardowej stolarkie okiennej
(okna narożne, łukowe, trójkątne, wykusze itp.)
wymaga konsultacji z producentem rolet.

■ rura spustowa
w warstwie izolacji
□ rura spustowa
⊕K pion kanalizacyjny

UWAGA:
W celu zminimalizowania mostków
termicznych, węzarki oraz nadproże
(od spodu) bramy garażowej należy
ocieplić styropianem.


ŚCIANA ZEWNĘTRZNA
- TYNK CEMENT-WAPIENNY Weber
- 24cm BŁOCZEK Z BET. KOMÓRKOWEGO H+H
- 20cm STYROPIAN EPS
Termo Organika
- TYNK CIENKOWARSTWOWY

W części mieszkalnej zastosowano system
wentylacji mechanicznej z rekuperacją
wg. odrębnego opracowania

W projekcie zastosowano systemy
kominowe spalinowe i dymowe
firmy SCHIEDEL



Temat:		BUDYNEK MIESZKALNY JEDNORODZINNY POLSKI		
Branża:		ARCHITEKTURA	Nr ark.: A-1Z	
Nazwa rysunku:		RZUT PARTERU RYSUNEK ZAMIENNY	Skala: 1:100	
	Autor:	arch. Barbara Mendel Upr. 57/89 i 32/2002	Podpis:  	Data: 2025.05
		arch. Dorota Szot		
		Projektant:	mgr inż. arch. Joanna Nowak-Magda nr upr. 27/PKOKK/2017	Podpis:
ARCHON+ Biuro Projektów 32-400 Mysłowice ul. J.Słowackiego 86 ☎ +48 (12) 3721900				

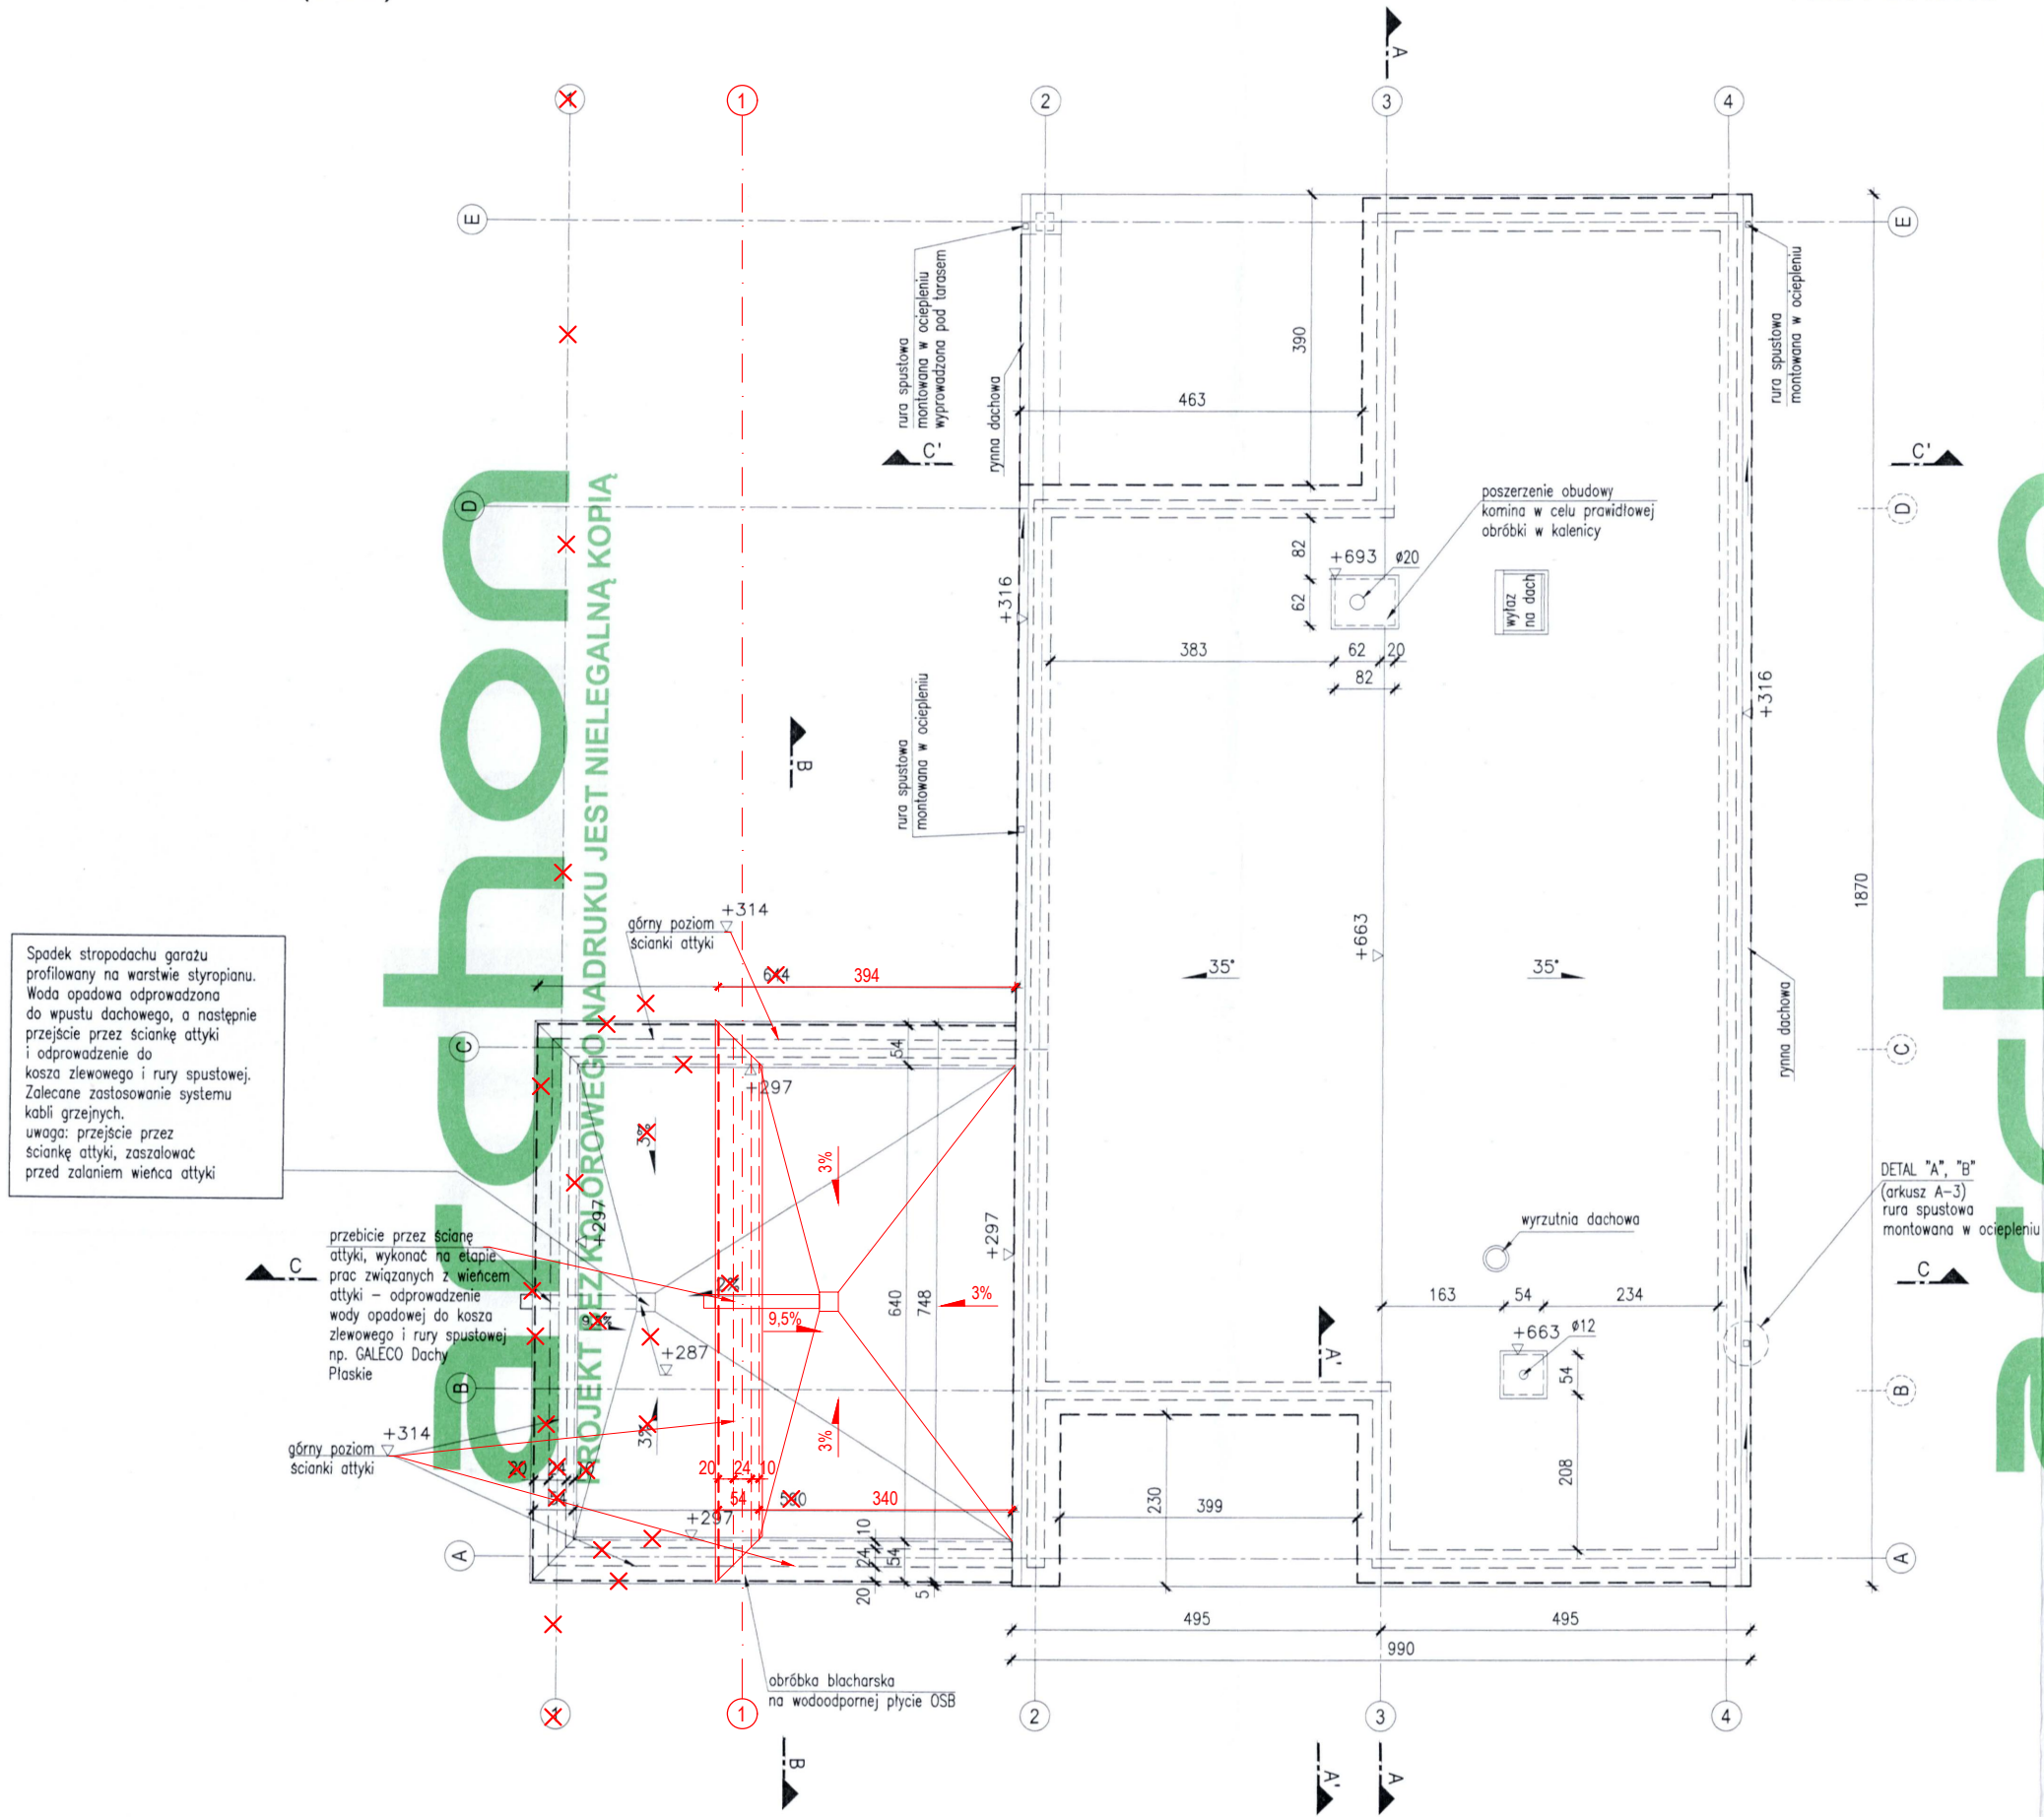

RYNNY DACHOWE (mm) - 125
RURY SPUSTOWE (mm) - 70x80
np. system GALECO bezokapowy

POWIERZCHNIA DACHU (m²) - 226,00

UWAGA:
OD ILOŚCI POKRYCIA DACHOWEGO NIE ODJĘTO
POWIERZCHNI KAMINÓW.

POWIERZCHNIA ATTYKI (m²) - ~~40,44~~ 7,77
POWIERZCHNIA STROPODACHU PŁASKIEGO (m²) - ~~97,76~~ 21,76

UWAGA:
Umieszczenie przebiec instalacyjnych odczytać
z odpowiednich rysunków branżowych.
Rysunek rozpatrywać łącznie
z rysunkami poszczególnych branż.

UWAGA:
Dach należy wyposażać w stropie
oraz ławy kominarskie

UWAGA:
Piony kanalizacyjne zakończyć rurami
wywiewnymi wyprowadzonymi ponad dach
wg projektu instalacji wod.-kan.

RZUT WIĘŻBY DACHOWEJ WG RYSUNKÓW KONSTRUKCJI

Temat:		BUDYNEK MIESZKALNY JEDNORODZINNY DOM W KOKORNAKU 3 (G2E)	
Branża:		ARCHITEKTURA	
Nazwa rysunku:		RZUT DACHU	Nr ark.: A-2Z
Autor:	arch. Barbara Mendel Upr. 57/89 i 32/2002	Podpis:	2025.05
	arch. Dorota Szot		
Projektant:		Podpis:	2025.06
mgr inż. arch. Joanna Nowak-Magda nr upr. 27/POKK/2017			

- A1 DACH**

 - DACHÓWKA CERAMICZNA "Creadon"
 - 6x4 ŁATY
 - 5x4 KONTRŁATY
 - FOLIA PAROPRZEPUSZCZALNA
 - 10x20 KROKIEW
- A2 STROPODACH**

 - DACHÓWKA CERAMICZNA "Creadon"
 - 6x4 ŁATY
 - 5x4 KONTRŁATY
 - FOLIA PAROPRZEPUSZCZALNA
 - 10x20 KROKIEW
 - 30cm WĘŁNA MINERALNA (*)
 - RUSZT METALOWY
 - PAROIZOLACJA - FOLIA PE
 - 1,5 cm PŁYTY GK-F (**)

(*) WĘŁNA MINERALNA Isover PROFIT-MATA

Rekomendowana:
WĘŁNA MINERALNA Isover SUPER-MATA Plus

(**) PŁYTY GK typ DF RIGIPS
W ŁAZIENKACH PŁYTY GK typ DFH2 RIGIPS
- A3 STROPODACH NAD WEJŚCIEM I TARASEM**

 - DACHÓWKA CERAMICZNA "Creadon"
 - 6x4 ŁATY
 - 5x4 KONTRŁATY
 - FOLIA PAROPRZEPUSZCZALNA
 - 10x20 KROKIEW
 - RUSZT METALOWY
 - PAROIZOLACJA - FOLIA PE
 - 2,5cm PŁYTY OSB
 - 2cm STYROPIAN
 - TYNK CIENKOWARSTWOWY
- B1 STROP NAD PARTEREM**

 - 2,5cm PŁYTA OSB
 - 30cm WĘŁNA MINERALNA (*)
 - 10x20 BELKA STROPOWA
 - RUSZT METALOWY
 - FOLIA POLIETYLENOWA
 - 1,5 cm PŁYTY GK-F (**)

(*) WĘŁNA MINERALNA Isover PROFIT-MATA

Rekomendowana:
WĘŁNA MINERALNA Isover SUPER-MATA Plus

(**) PŁYTY GK typ DF RIGIPS
W ŁAZIENKACH PŁYTY GK typ DFH2 RIGIPS
- C1 PODŁOGA NA GRUNCIE**


 - TERAKOTA
 - 7cm WYLEWKA CEMENTOWA
 - ZBROJ. SIATKĄ Z DRUTU Ø3/10 cm
 - FOLIA POLIETYLENOWA
 - 15cm STYROPIAN EPS 100 Termo Organika
 - 2x FOLIA PE min. 0,3mm
 - 10cm BETON C12/15
 - PODSYPKA ŻWIROWO-PIASKOWA min. 20cm
- C2 PODŁOGA W GARAŻU**

 - 15/9cm BETON C12/15 ZE SPADKIEM min. 1%
 - ZBROJ. SIATKĄ Z DRUTU Ø6/10 cm
 - FOLIA POLIETYLENOWA
 - 15 cm STYROPIAN EPS 100 Termo Organika
 - 2x FOLIA PE min. 0,3mm
 - 10cm BETON C12/15
 - PODSYPKA ŻWIROWO-PIASKOWA min. 20cm
- D2 TARAS DREWNIANY**


 - DESKI TARASOWE
 - IMPREGNOWANE LEGARY POPRZECZNE I PODŁUŻNE MOCOWANE DO PŁYT BETONOWYCH
 - PODSYPKA ŻWIROWO-PIASKOWA min. 30cm
 - GEOWŁÓKNINA
- E1 STROPODACH NAD GARAŻEM**

 - 2x PAPA TERMOZGRZEWALNA
 - PAPA PODKŁADOWA SAMOPRZYLEPNA
 - 4cm WYLEWKA CEMENTOWA
 - ZBROJ. SIATKĄ Z DRUTU Ø3/10cm
 - 30-20cm STYROPIAN EPS 100 Termo Organika ZE SPADKIEM min.2%
 - FOLIA POLIETYLENOWA
 - 18cm PŁYTA ŻELBETOWA
 - TYNK CEMENT.-WAPIENNY Weber


C-C

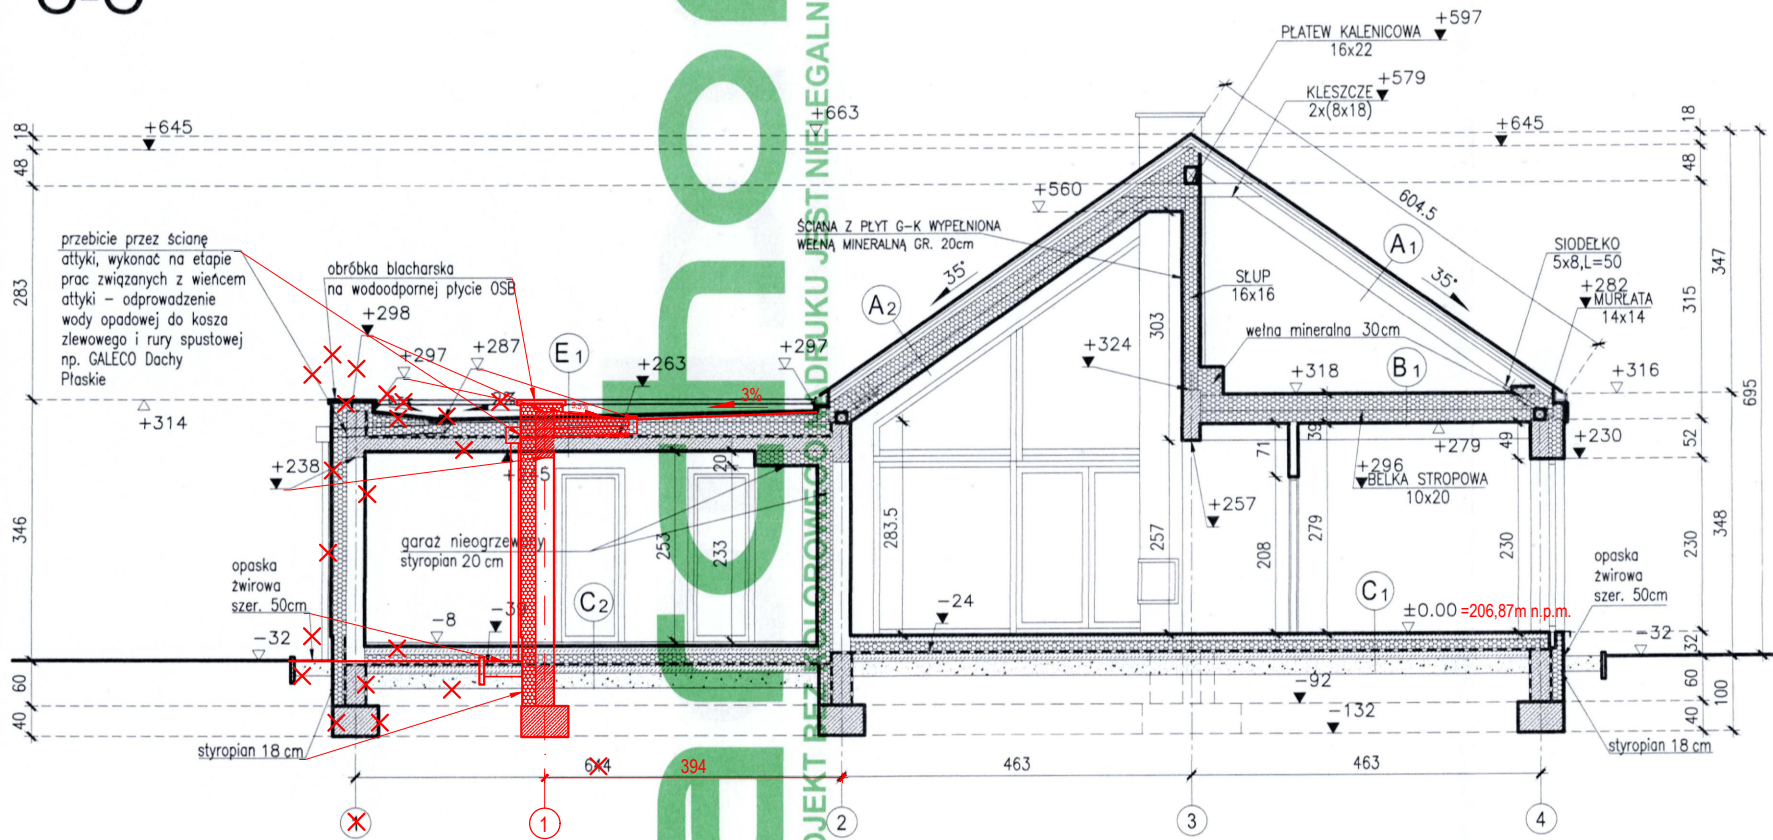


C'-C'

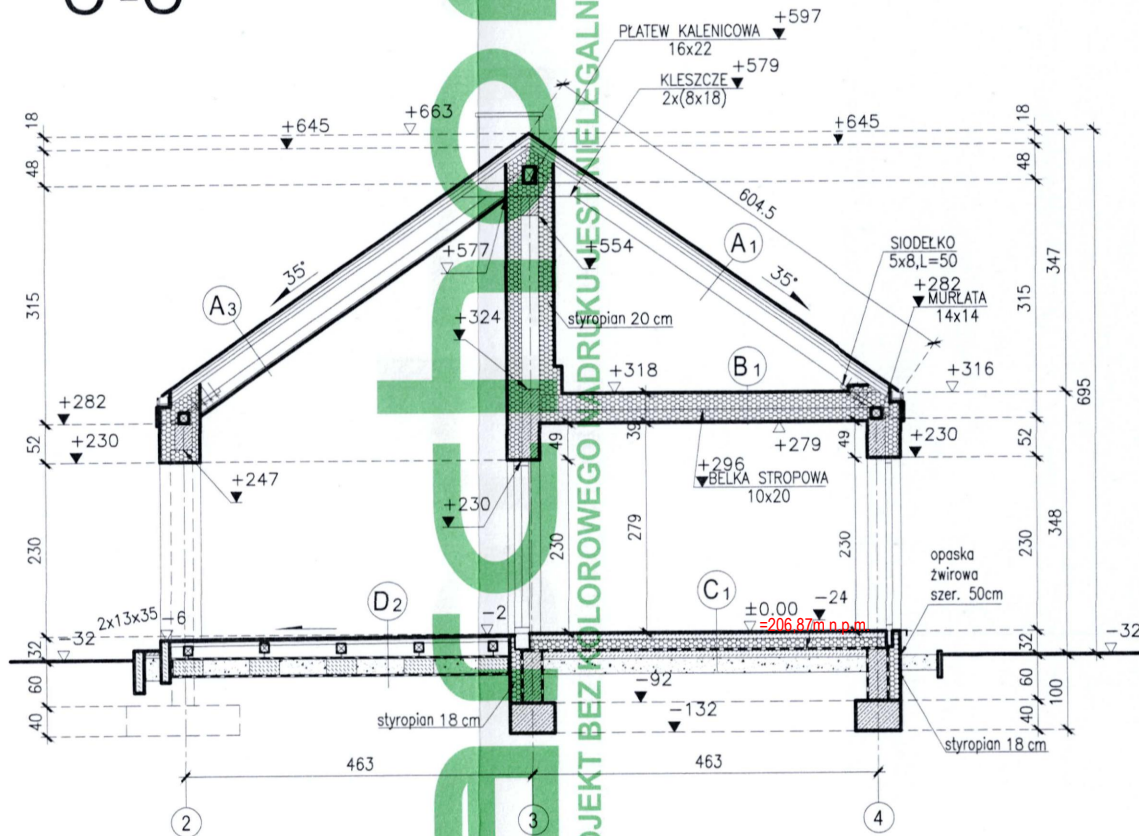

Temat:				BUDYNEK MIESZKALNY JEDNORODZINNY DOM W KOKORNAKU 3 (G2E)			
Branża:		ARCHITEKTURA		Nr ark.:		A-6Z	
Nazwa rysunku:		PRZEKRÓJ C-C		RYSUNEK ZAMIENNY		Skala: 1:100	
archon	Autor:		arch. Barbara Mendel Upr. 57/89 i 32/2002		Podpis:		Data: 2025.05
			arch. Dorota Szot		 		
	Projektant:		mgr inż. arch. Joanna Nowak-Magda nr upr. 27/PKOKK/2017		Podpis:		Data: 2025.06
ARCHON+ Biuro Projektów 32-400 Mysienice ul. J.Śłowackiego 86 ☎ +48 (12) 3721900							

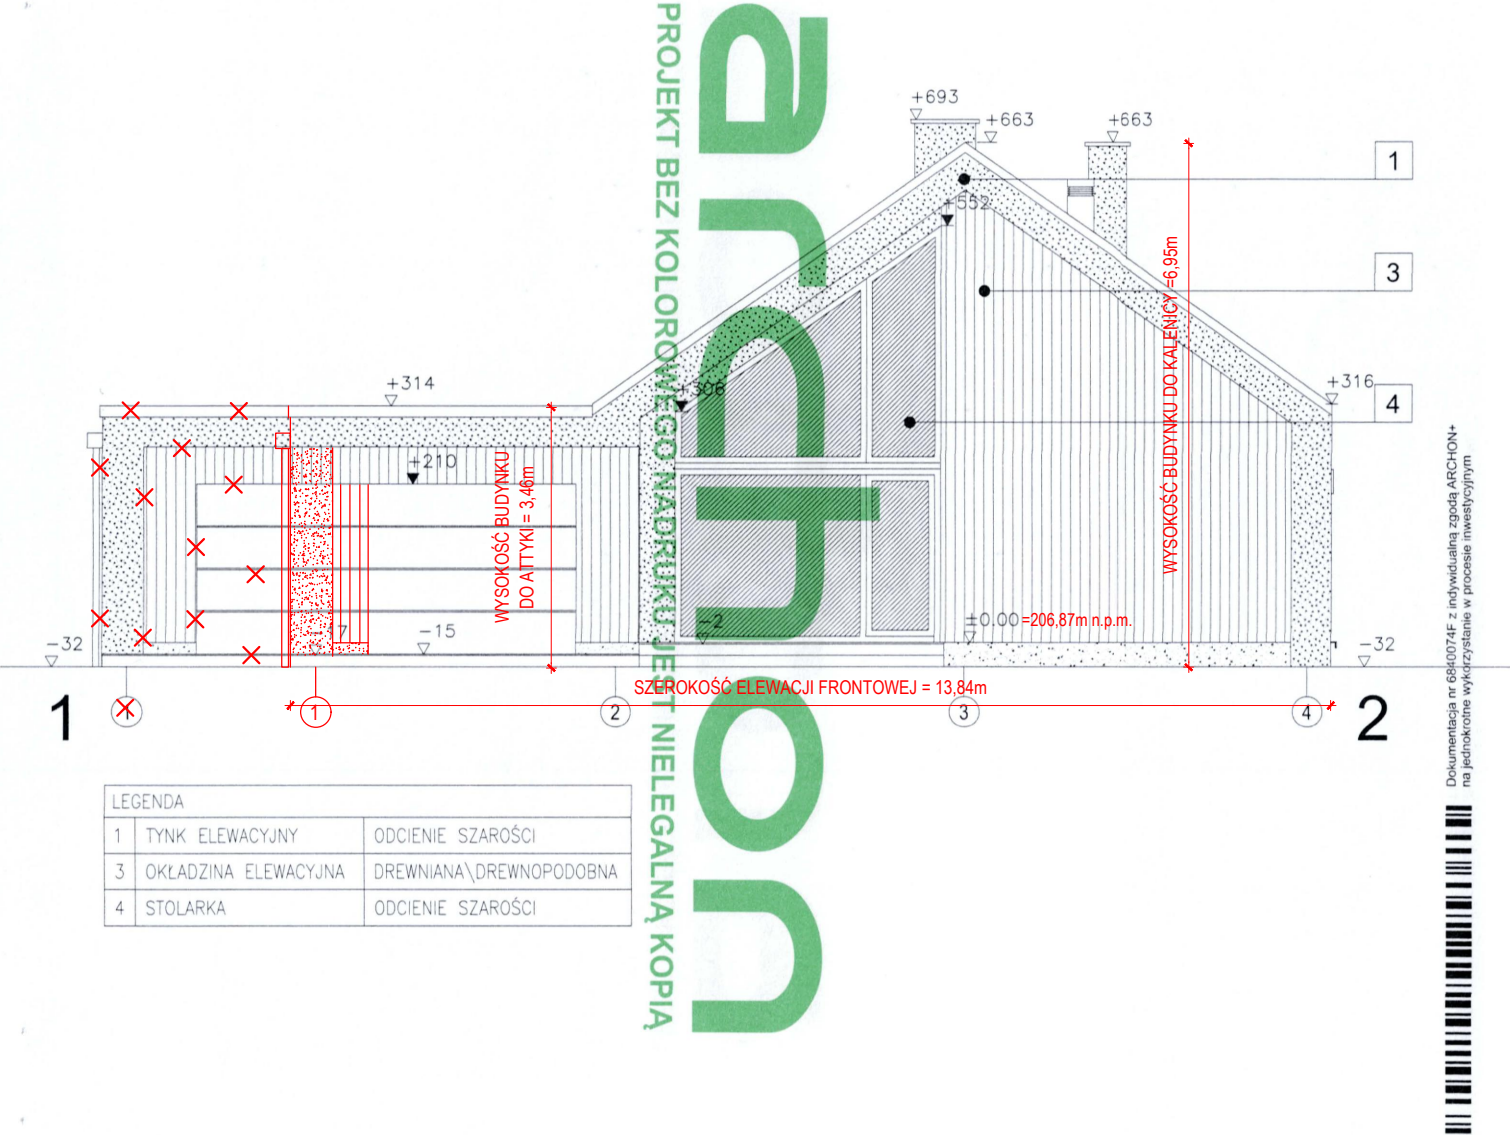

Temat: BUDYNEK MIESZKALNY JEDNORODZINNY DOM W KOKORNAKU 3 (G2E)			
Branża: ARCHITEKTURA		Nr ark.: A-7Z	
Nazwa rysunku: ELEWACJA 1-2		Skala: 1:100	
archon	Autor: arch. Barbara Mendel Upr. 57/89 i 32/2002 arch. Dorota Szot	Podpis:  	Data: 2025.05
	Projektant: mgr inż. arch. Joanna Nowak-Magda nr upr. 27/PKOKK/2017	Podpis:	Data: 2025.06
	ARCHON+ Biuro Projektów 32-400 Mysienice ul. J.Ślowskiego 86 ☎ +48 (12) 3721900		

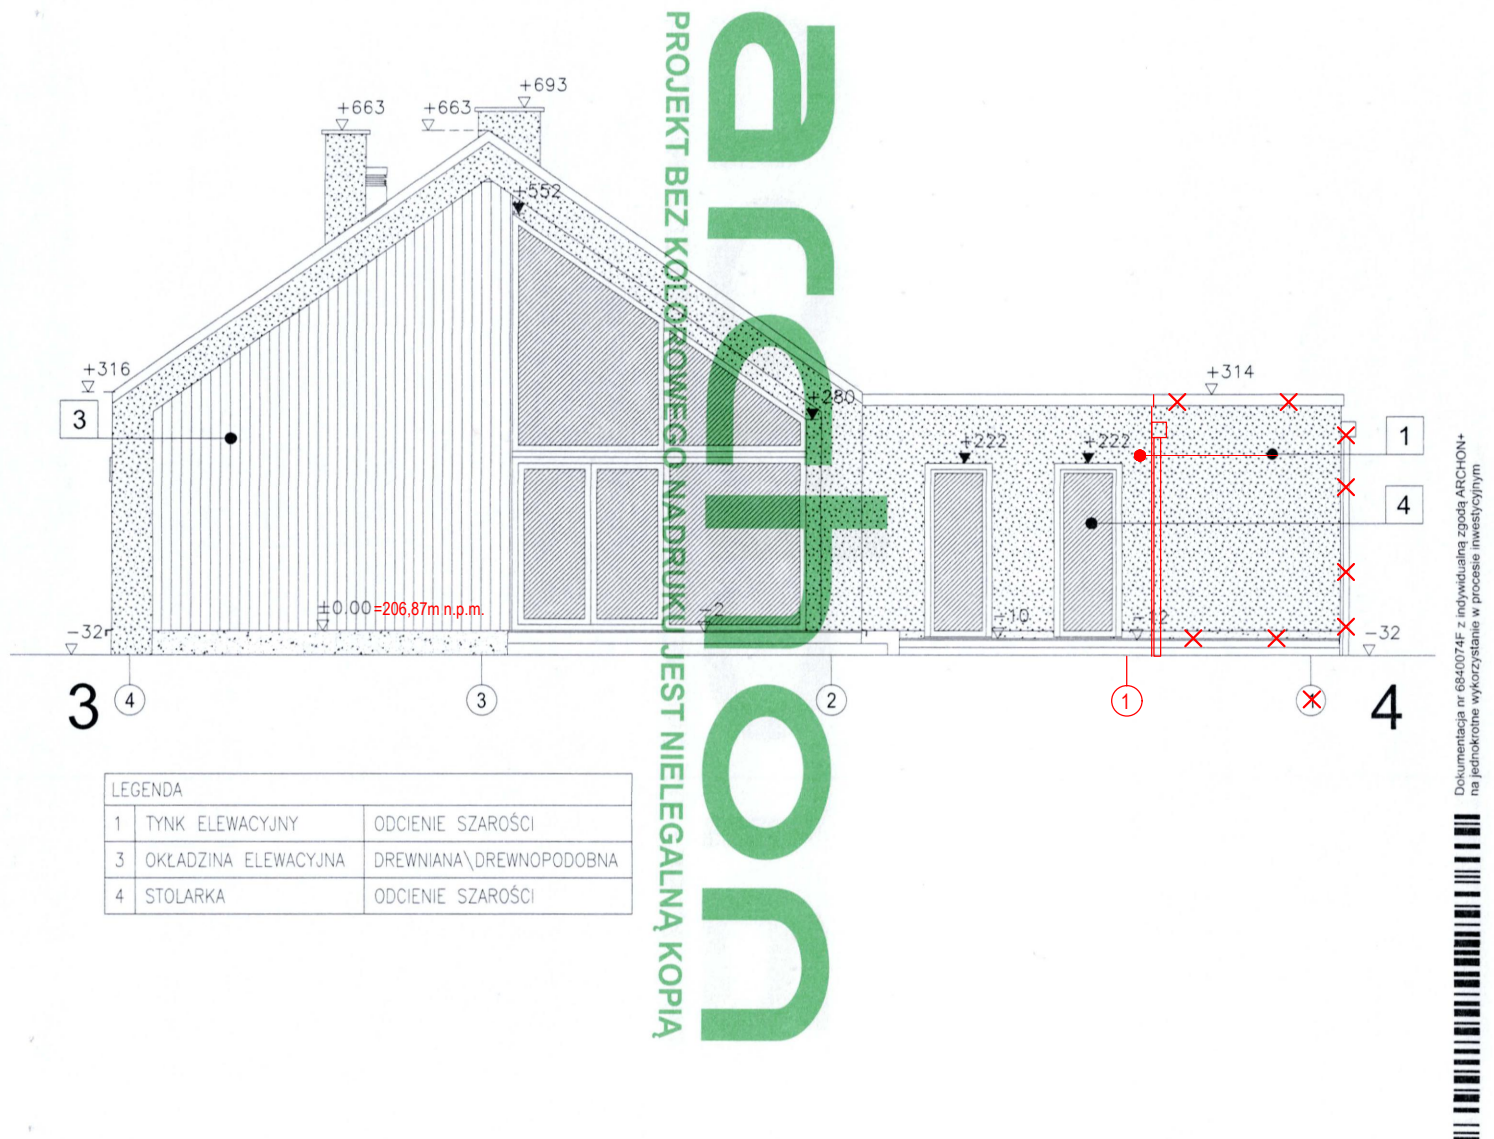

Temat: BUDYNEK MIESZKALNY JEDNORODZINNY DOM W KOKORNAKU 3 (G2E)			
Branża: ARCHITEKTURA		Nr ark.: A-9Z	
Nazwa rysunku: ELEWACJA 3-4		Skala: 1:100	
archon	Autor: arch. Barbara Mendel Upr. 57/89 i 32/2002	Podpis:	Data: 2025.05
	arch. Dorota Szot		
	Projektant: mgr inż. arch. Joanna Nowak-Magda nr upr. 27/IPKOK/2017	Podpis:	Data: 2025.06
ARCHON+ Biuro Projektów 32-400 Mysłenice ul. J. Stowackiego 86 ☎ +48 (12) 3721900			